

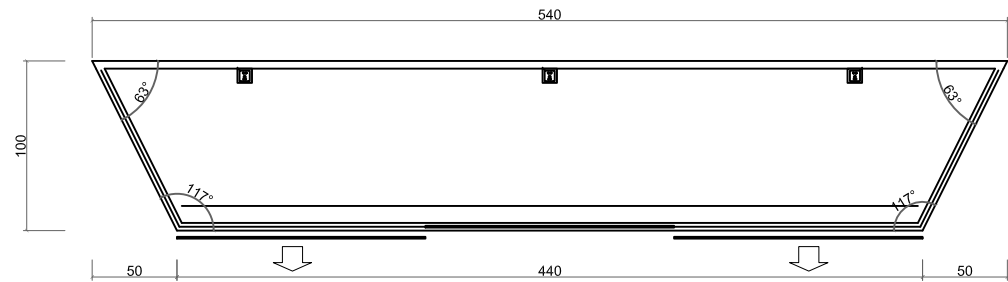



名稱：沿牆櫃
規格：5400長*1000寬*2450高
數量：4組
開啟方式：遙控電動推出左右平移

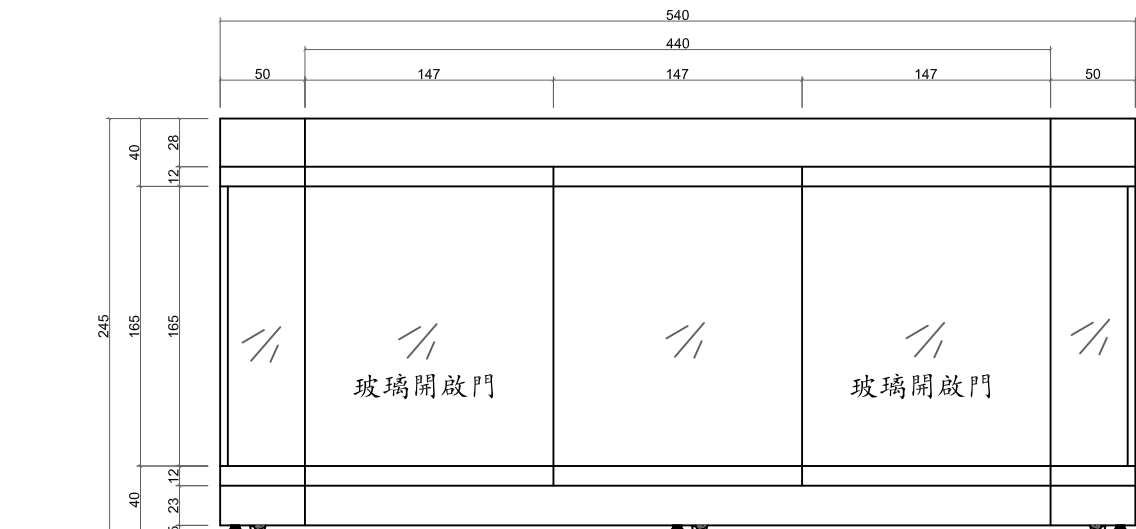


平面圖

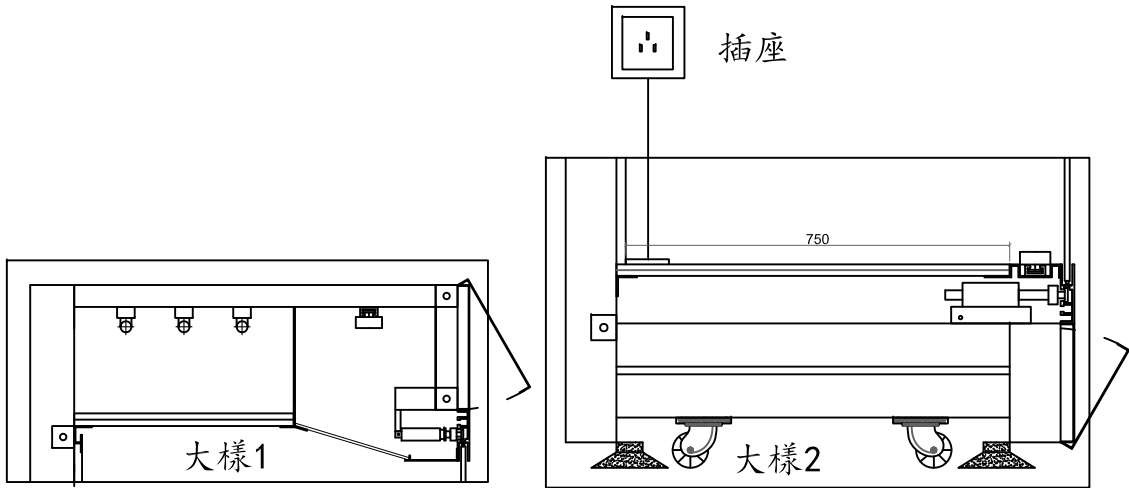

正立面圖

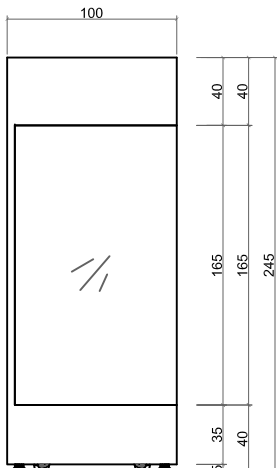

側視圖

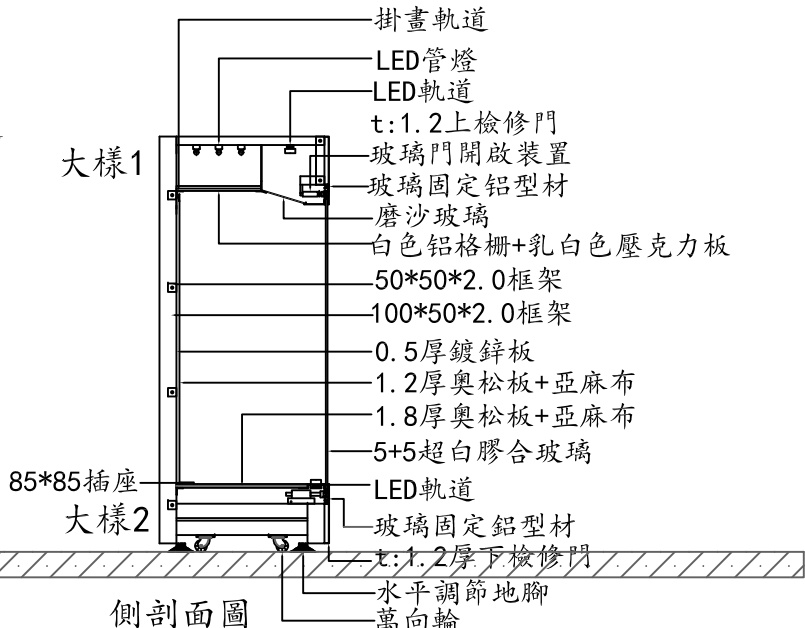

側剖面圖

竣工圖

工程名稱 PROJECT NAME
第二航廈出境旅客服務櫃檯及藝文櫥窗改善工程
圖名 DRAWING NAME
第二航廈出境旅客服務櫃檯
旅客服務櫃檯設計平面圖

設計 DESIGNED BY
繪圖 DRAWING BY


繪圖日期 DATE
106-05-25
比例 SCALE
1 / 30cm

修改 REVISION

簽核 EXAMINE




圖號 DRAWING NUMBER
A-07

THIS DRAWING IS
COPYRIGHT AND MUST
NOT BE RETAINED COPIED
PEPRODUCED OR
MANUFACTURED FROM
WITHOUT AUTHORITY.
本圖著作權所有,非經
授權,不得抄襲或複製

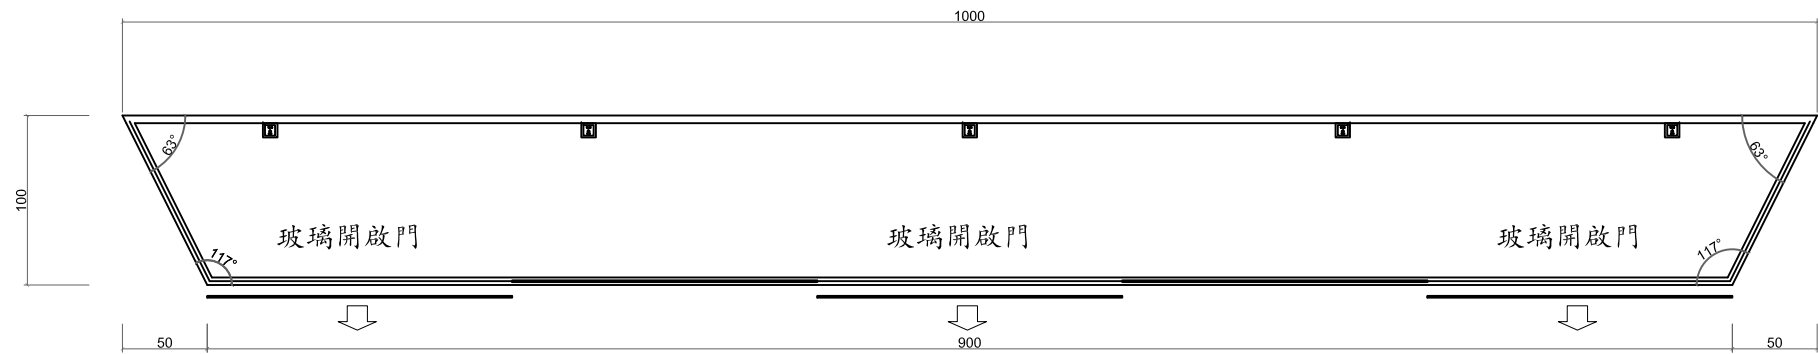


平面圖


名稱：沿牆櫃
規格：10000長*1000寬*2670高
數量：2組
開啟方式：遙控電動推出左右平移

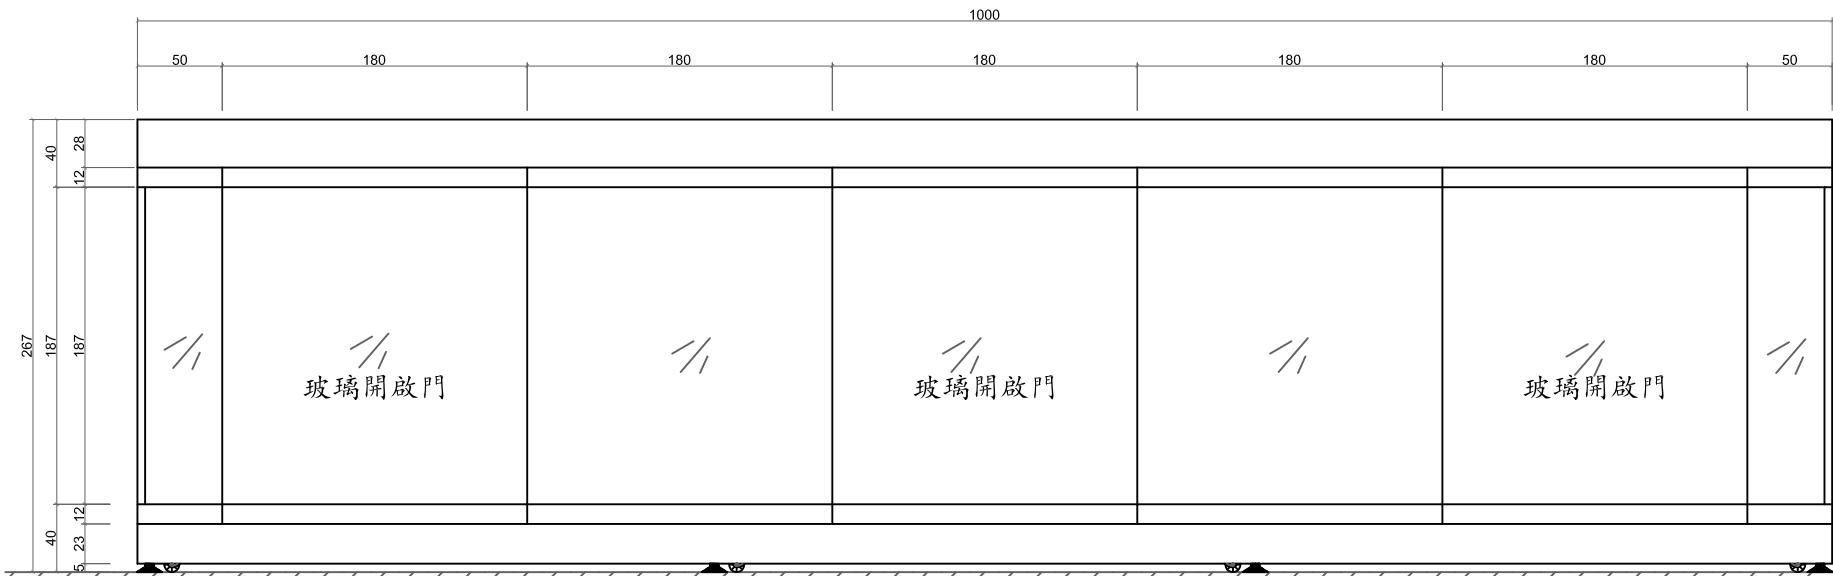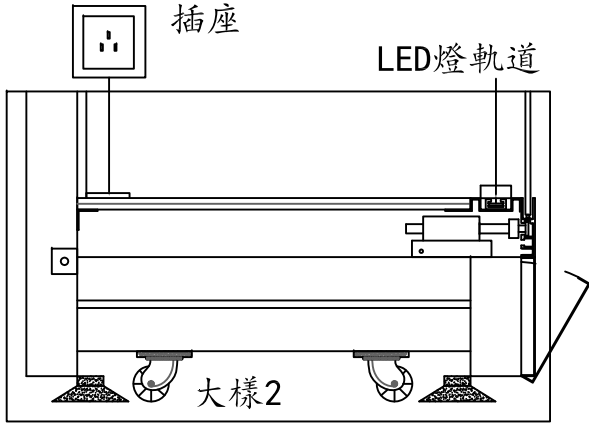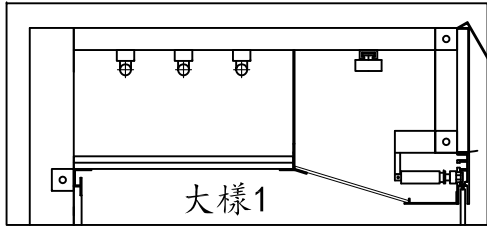

正立面圖

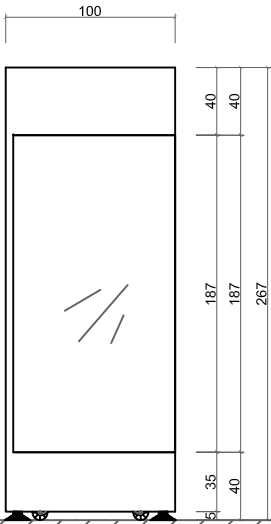

側視圖

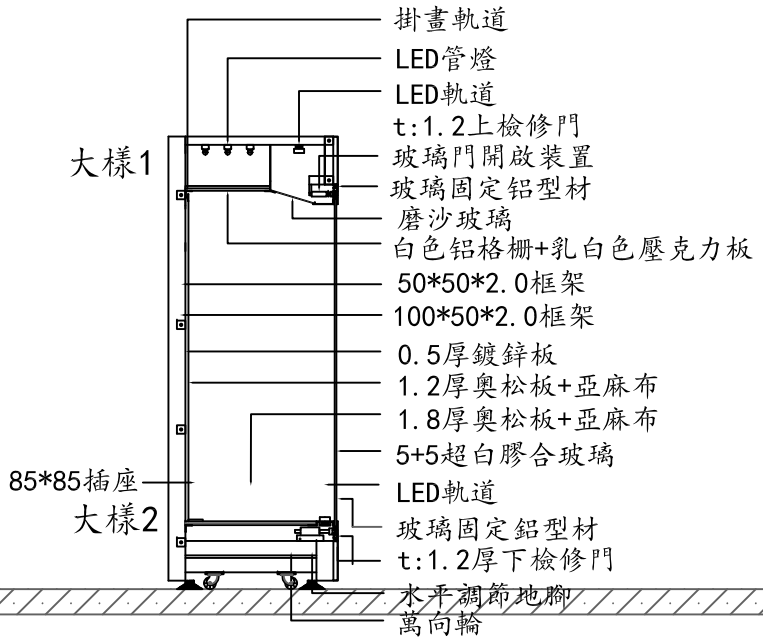

側剖面圖

竣工圖

工程名稱 PROJECT NAME
第二航廈出境旅客服務櫃檯及藝文櫺窗改善工程
圖名 DRAWING NAME
第二航廈出境旅客服務櫃檯
旅客服務櫃檯設計平面圖

設計 DESIGNED BY
繪圖 DRAWING BY

繪圖日期 DATE
106-05-25
比例 SCALE
1 / 30cm

修改 REVISION
簽核 EXAMINE

圖號 DRAWING NUMBER
A-08

THIS DRAWING IS
COPYRIGHT AND MUST
NOT BE RETAINED COPIED
PEPRODUCED OR
MANUFACTURED FROM
WITHOUT AUTHORITY.
本圖著作權所有,非經
授權,不得抄襲或複製